


5892451.21

6416425.89

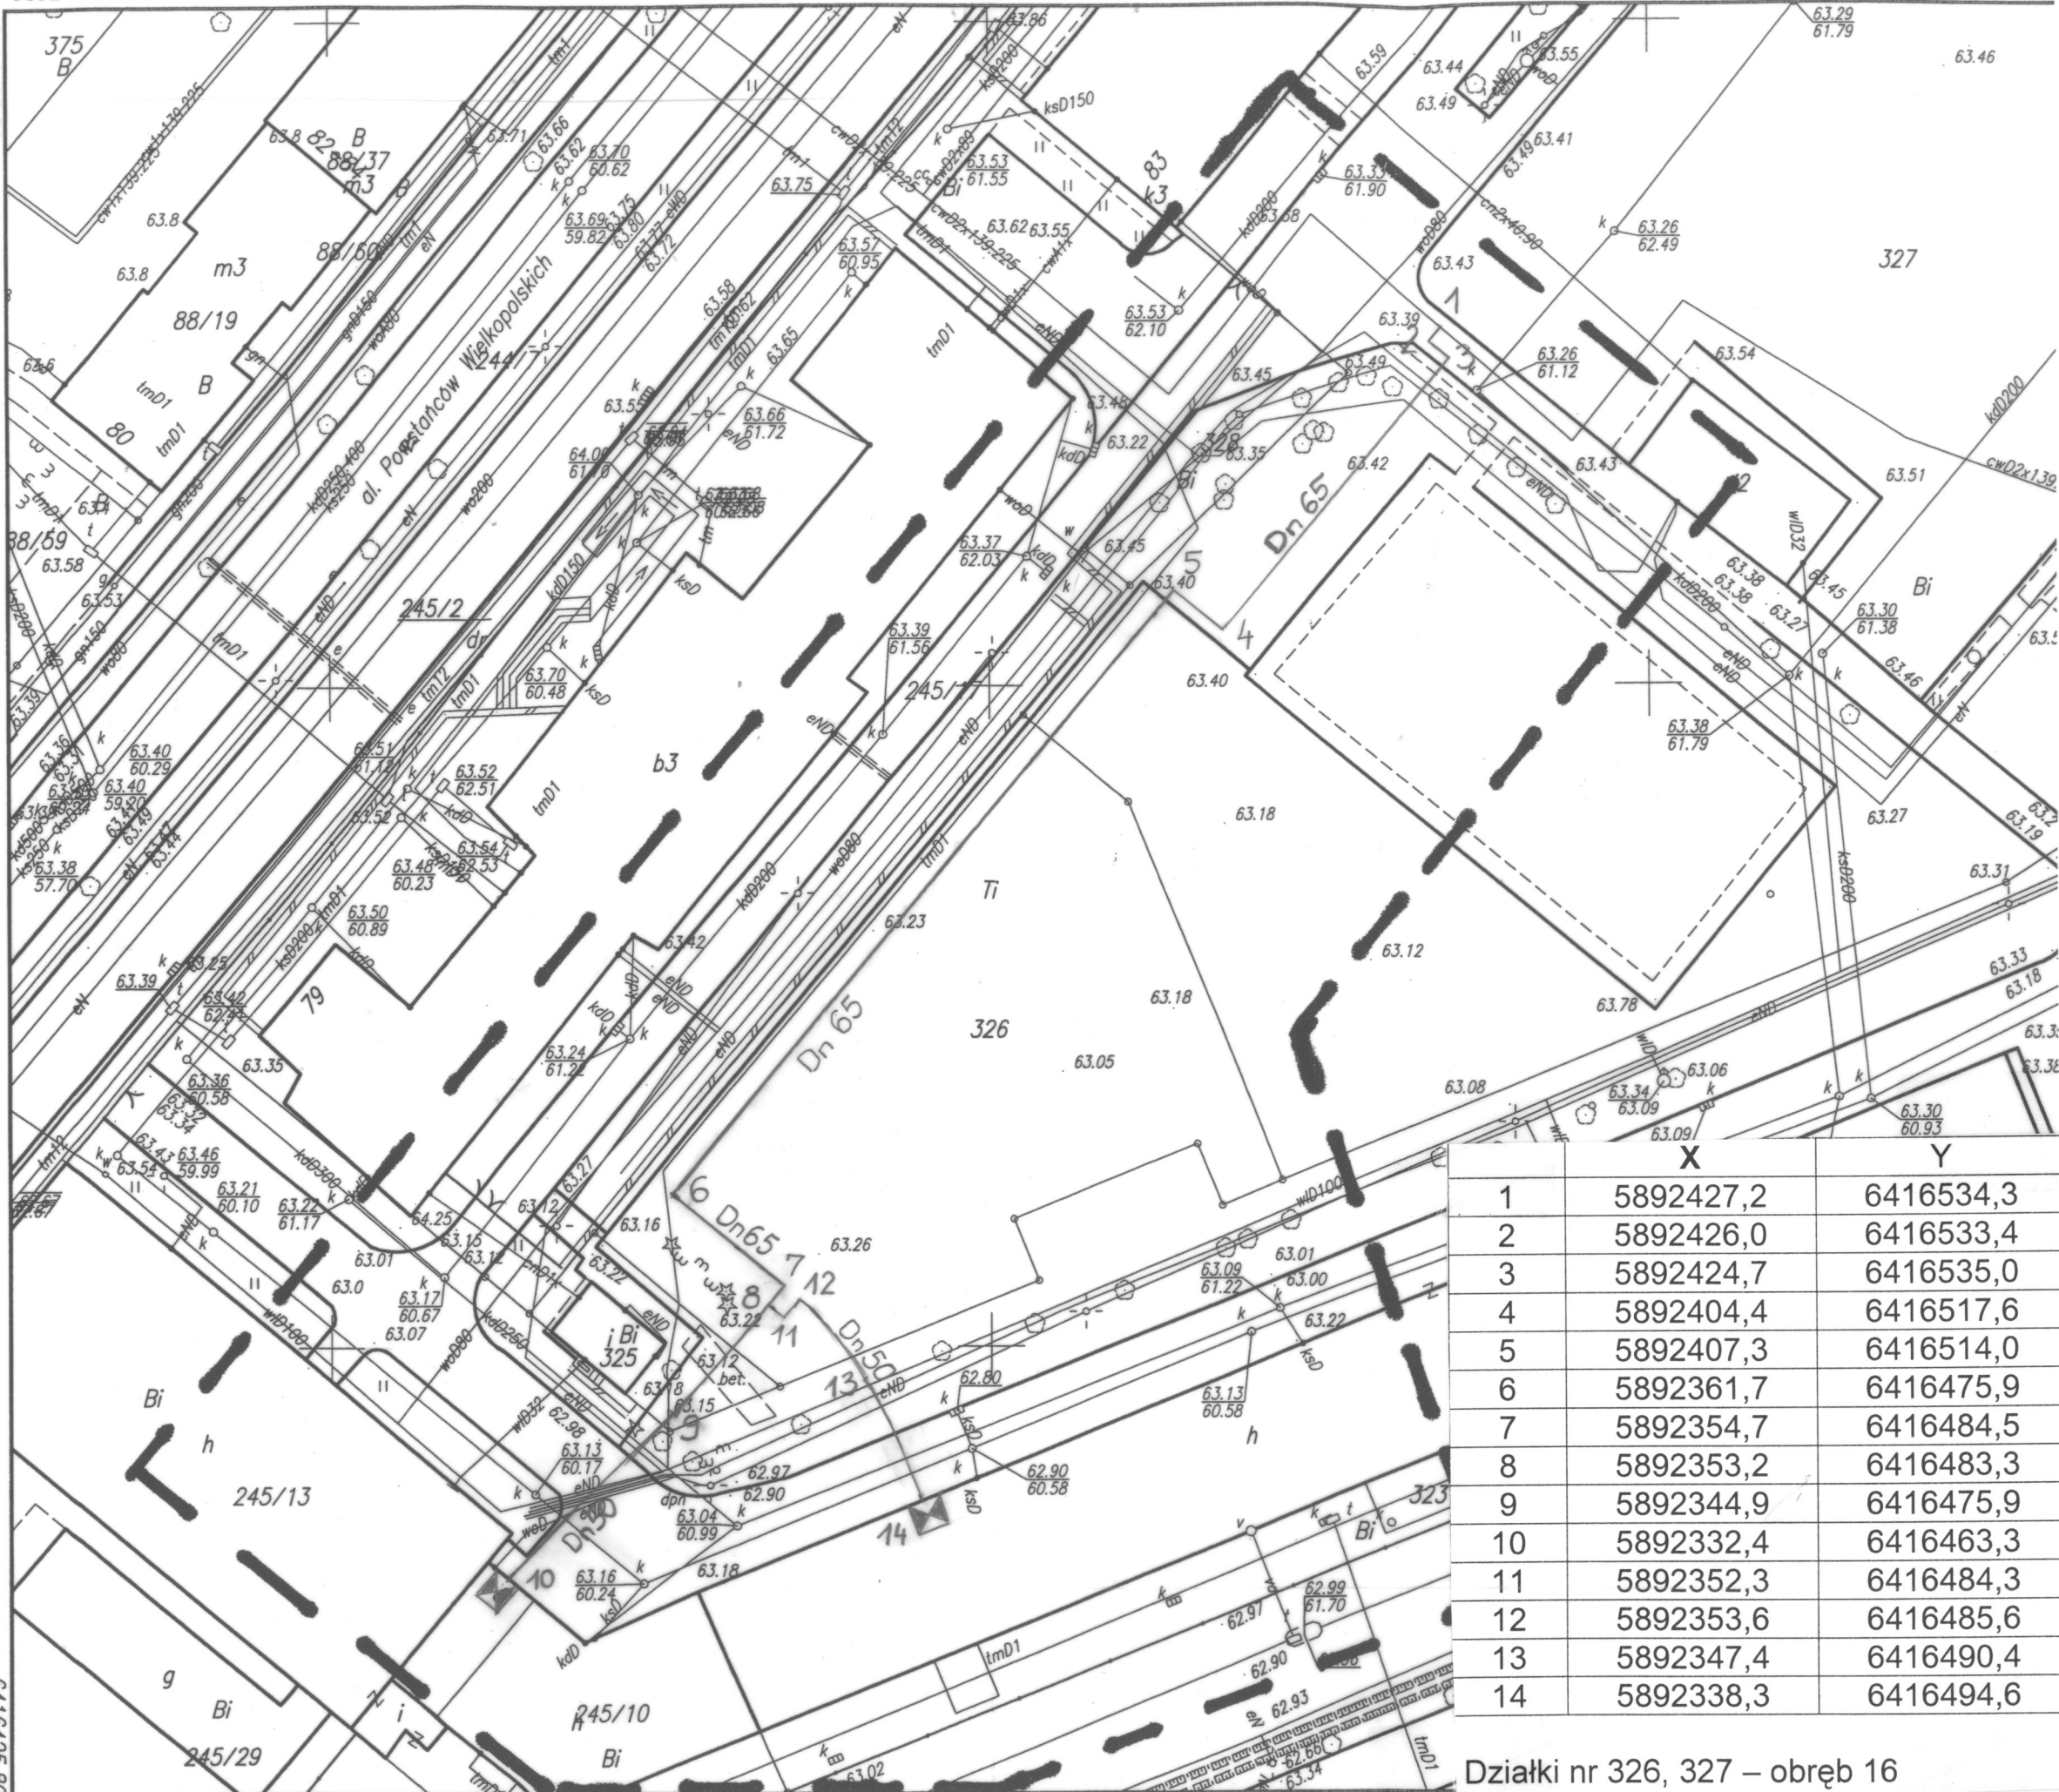

MAPA ZASADNICZA
 skala: 1:500

Mapa do celów projektowych
 sekcja: 6.194.10.13.4.2

Woj. Wielkopolskie
 Powiat: pilski
 Gmina: Piła
 Miejscowość: Piła
 Obręb: 0016
 Położenie: Kossaka
 Działka nr: 326,327
 DZ: 2269/2011
 KERG: 72-300/2011
 Stan na dzień: 01.06.2011

RYSZARD HAKEMZA
 GEODETA/OPEREDNIONY
 Świadectwo Nr 8725
 wyd przez Miń. Gosp. Przem. i Bud.
 PIŁA, ul. Siemiradzkiego 1A, tel. 213-17-91

Starosta Piłski
 Powiatowy Ośrodek Dokumentacji
 Geodezyjnej i Kartograficznej w Pile
 W odszarze oznaczonym linią dokonano aktualizacji treści mapy zasadniczej. Dokumenty z pomiaru uzupełniającego przyjęto do zasobu powiatowego w dniu 2011-06-29 i zarejestrowano pod nr 72-300/11. Niniejsza mapa może służyć do celów projektowych. Projektowane obiekty budowlane wymagające pozwolenia na budowę podlegają wytyczeniu i inwentaryzacji powykonawczej przez jednostki uprawnione do wykonywania prac geodezyjnych.
 dnia 2011-06-29 (imię i nazwisko, podpis, stanowisko służbowe osoby powołanej)
 Inspektor w Powiatowym Ośrodku Dokumentacji Geodezyjnej i Kartograficznej

	X	Y
1	5892427,2	6416534,3
2	5892426,0	6416533,4
3	5892424,7	6416535,0
4	5892404,4	6416517,6
5	5892407,3	6416514,0
6	5892361,7	6416475,9
7	5892354,7	6416484,5
8	5892353,2	6416483,3
9	5892344,9	6416475,9
10	5892332,4	6416463,3
11	5892352,3	6416484,3
12	5892353,6	6416485,6
13	5892347,4	6416490,4
14	5892338,3	6416494,6

Działki nr 326, 327 – obręb 16

5892316.21

6416425.89